Se utsnitt 1

Se utsnitt 2

Felt 1

Felt 2

Felt 3

Felt 4

Felt 5

Felt 6

Felt 7

Luftventil og serviceuttak

Trykkforsterker for vann

Pumpestasjon PST1

Pumpestasjon PST2

Pumpestasjon PST3

Pumpestasjon PST4

Pumpestasjon PST5

Reduksjonsventil

Tilknytning til kommunale kummer

Eksisterende VA-stasjon

Utsnitt 1

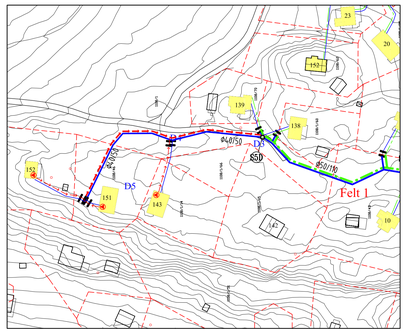

Utsnitt 2

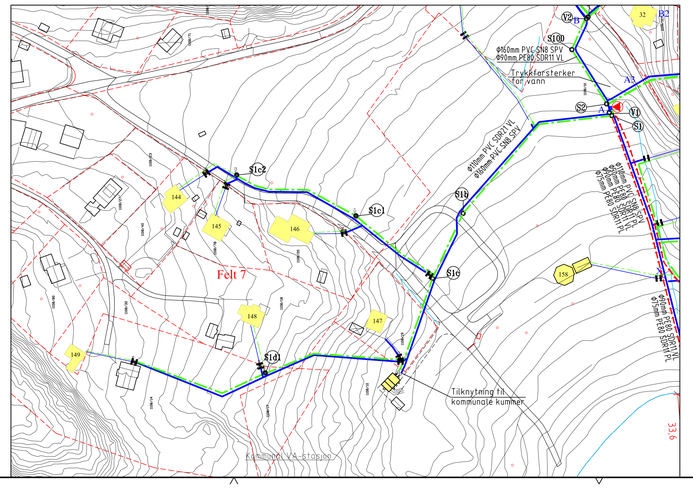

Tegnforklaring

	Hovedledninger	Private stikkledninger (som prosjektert. Ikke alle er lagt)
Vannledning		
Spillvannsledning		På selvfallsledning står det en stakekum ved siden av stoppekran for vann.
Trykkspillvannsledning		På pumpeledning står det en stoppekran ved siden av stoppekran for vann.

Preisolerte ledninger

Stoppekran

Minipumpestasjon for 1 hytte

Pumpestasjon for 3-4 hytter

Hovedpumpestasjon

Vannkum

Spillvannskum

Eier av hytte medlem i VA-laget — Hytte-nummer

Rev.	Dato	Revideringen gjelder	Nr.	Saksb.	Sidem.k.	Oppdr.a.
H	24.02.23	OPPDATERT MED NYE LEDNINGSTRASEER				CAJO
G	12.03.12	JUSTERT ETTER SOM BYGGET-INNMÅLINGER				CAJO
F	22.06.10	OPPDATERT MED HVA SOMER UTFØRT AV MKALSEN OG SØNNER AS				CAJO
E	08.12.09	NY TRASE L-L1 AVSTIKK TIL FLERE HYTTER				CAJO
D	13.11.09	KUM S1 OG V1 FLYTTET				CAJO
C	31.08.09	JUSTERINGER ETTER BEFARINGER I JULI -09				CAJO
B	15.04.09	JUSTERINGER PGA FLYTTING AV KOMM. ANLEGG				CAJO
A	28.11.08	TILKOMMET 9 "NYE" HYTTER. TRASEJUSTERINGER				CAJO

HØYSAND VANN- OG AVLØPSLAG SA

PRIVAT VA-ANLEGG HØYSAND

LEDNINGSPLAN

Tegnet av	Saksbehandler
CAJO	CAJO
Sidemannskontr.	Oppdragsansvarlig
OPG	CAJO
Fag	Målestokk
VA	1:1000 (A0)
Dato	
31.10.2008	
Oppdragsnr.	Status
126369	SOM BYGGET
Tegning nr.	Rev.
1001	H

COWI